



交1

1/2

机清掃部屋  
位置図




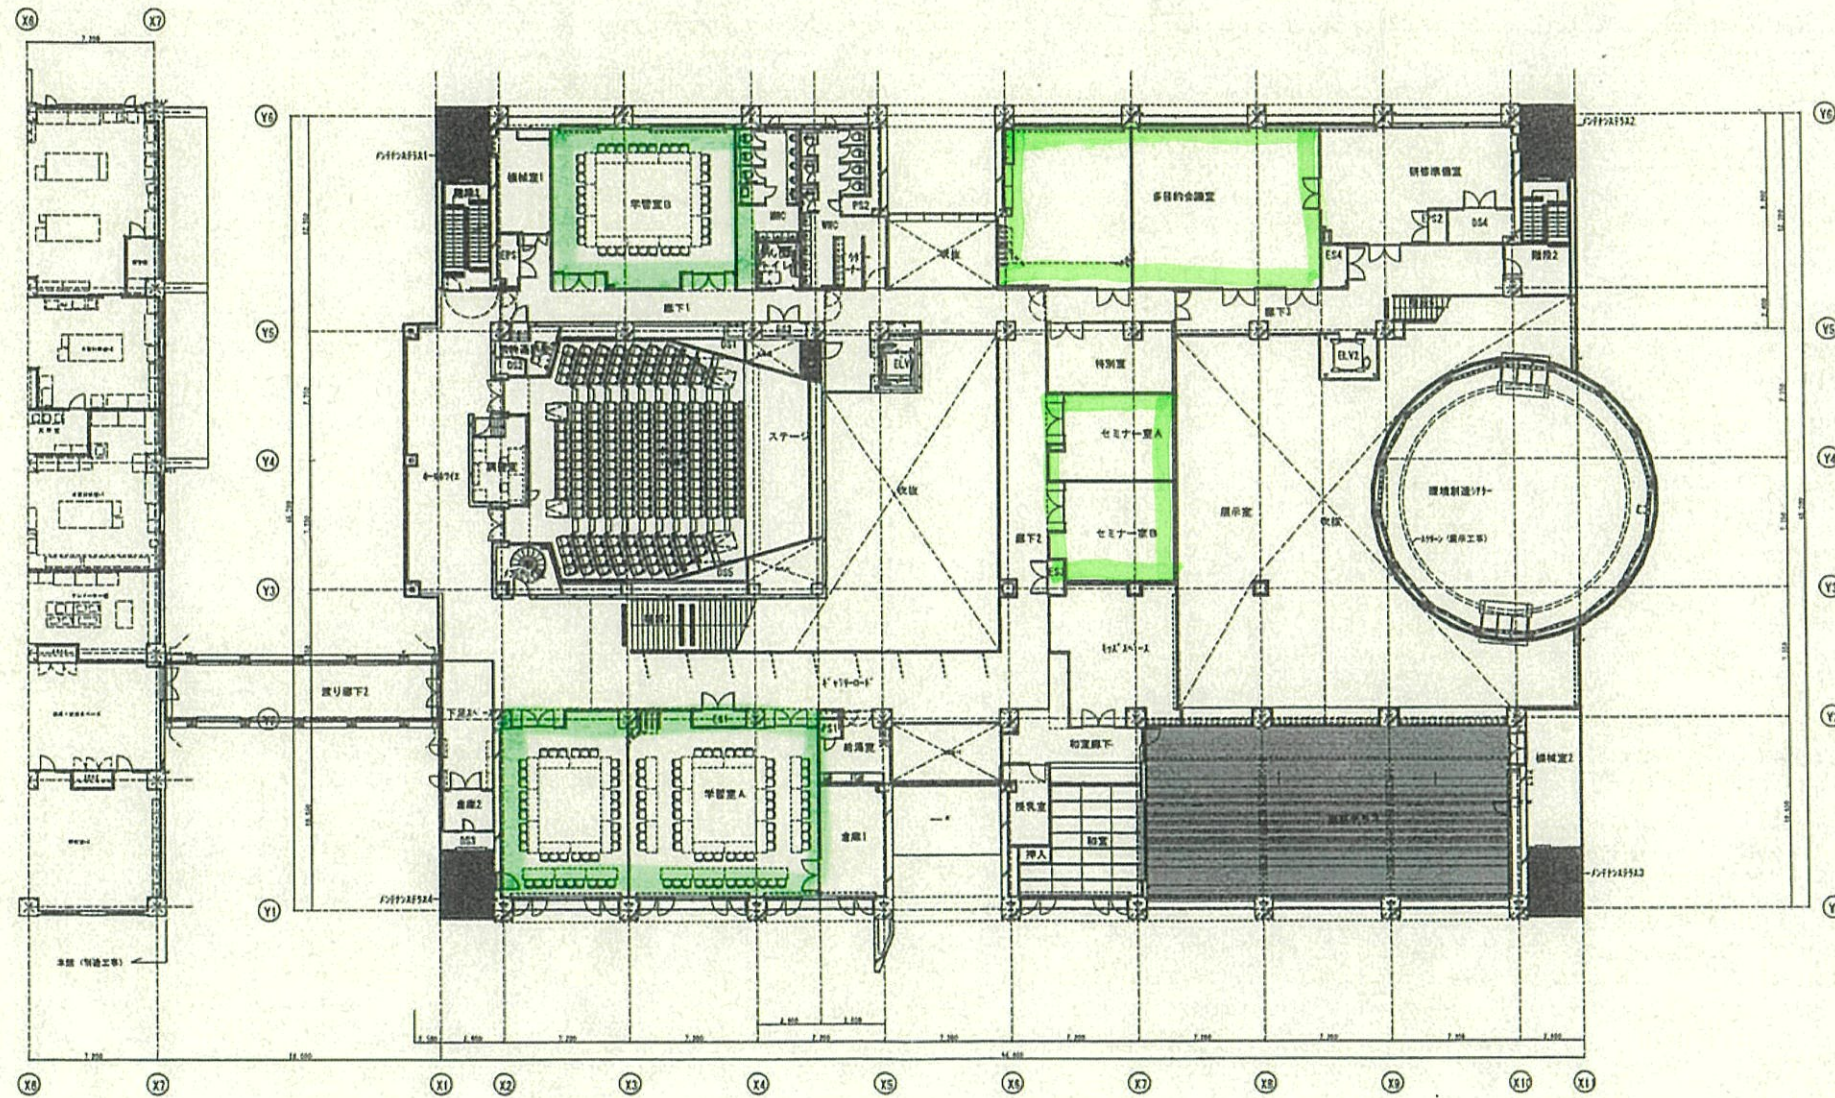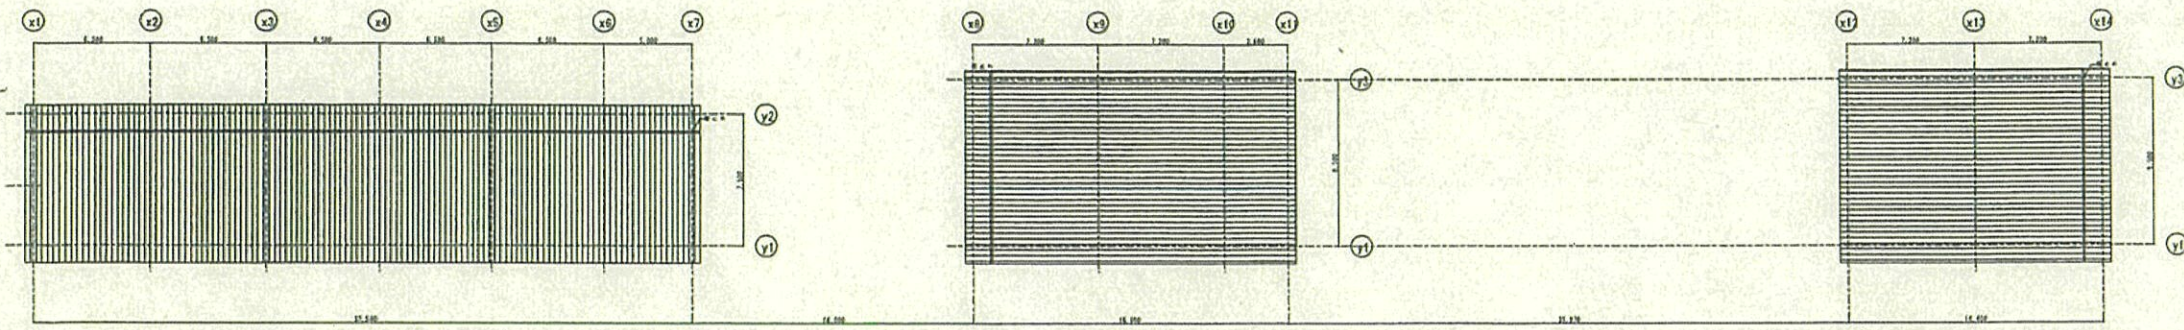

交 2



2/2











訂正	△	・				承認	設計	担当	工事	環境創造センター整備 (A施設研究棟・建築) 工事 竣工図
	△	・							図部	立部図
	△	・							日付	平成28年 3月
	△	・								縮尺 A1 1:200 図番 A2 1:400 竣工 A-11

共有部分は西面 (研究棟)




外側 片面のみ



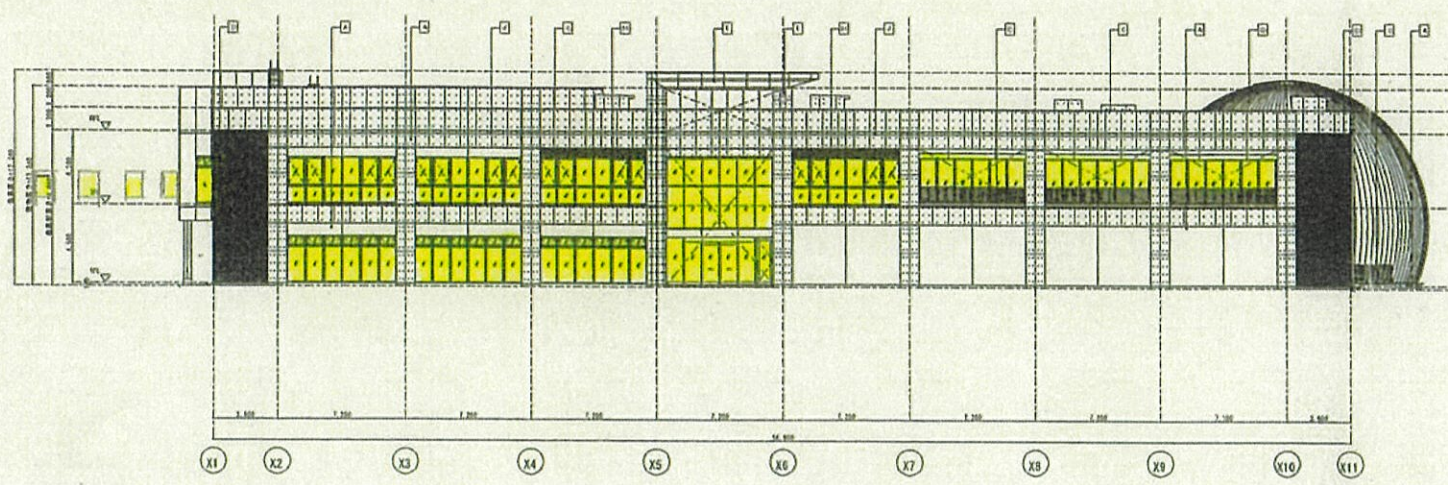


南立面図

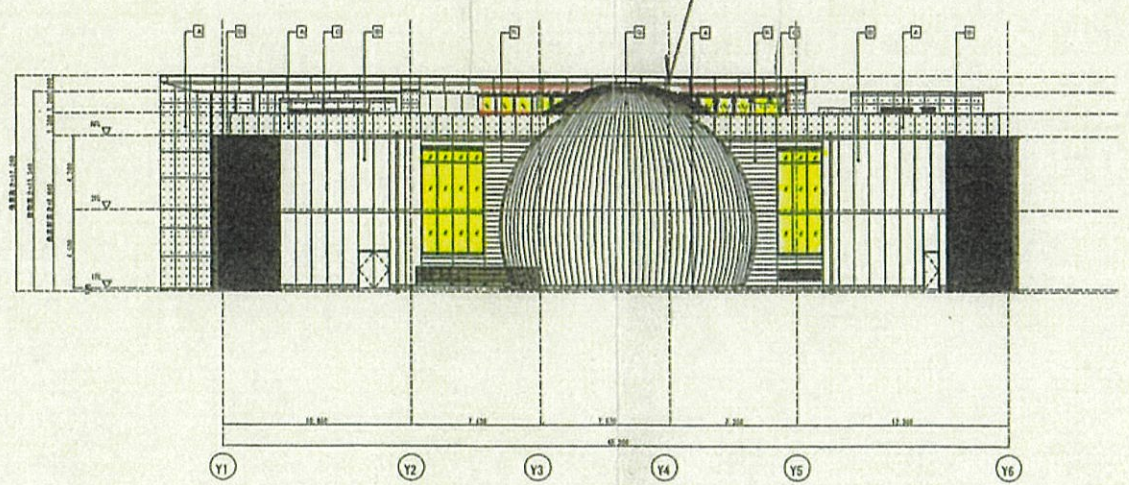

東立面図

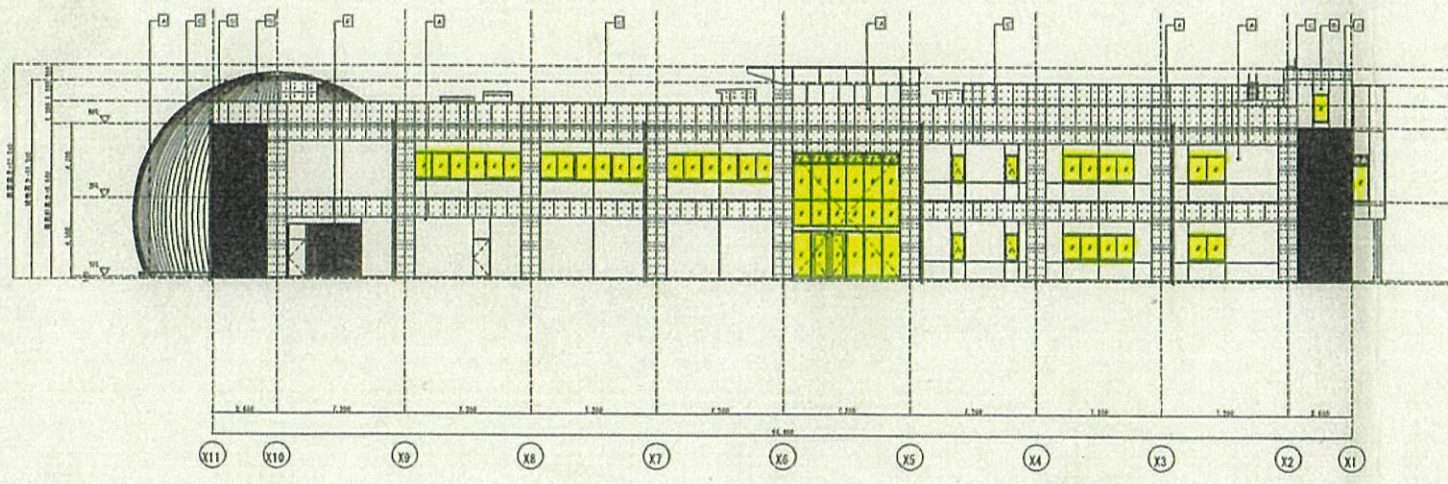

北立面図

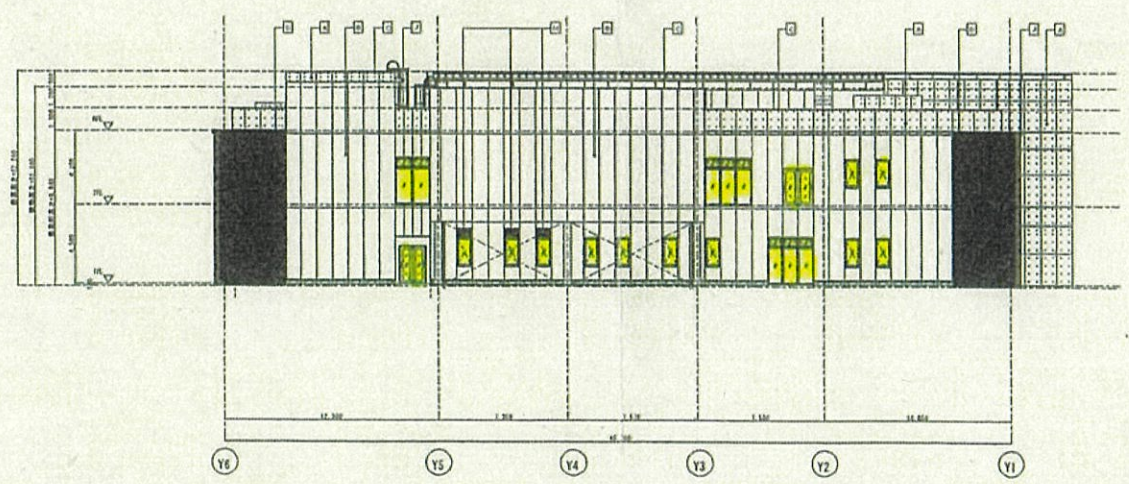

西立面図

(交流棟)  
西面

